


変更無し  
変更前  
変更後

3・4・30 大沖田下野田線 L=約1,040m  
地表式 2車線 W=16m

3・4・24 中央通線 L=約1,110m  
地表式 2車線 W=16m


3・4・31 上河原印行線 L=約1,430m  
地表式 2車線 W=16m

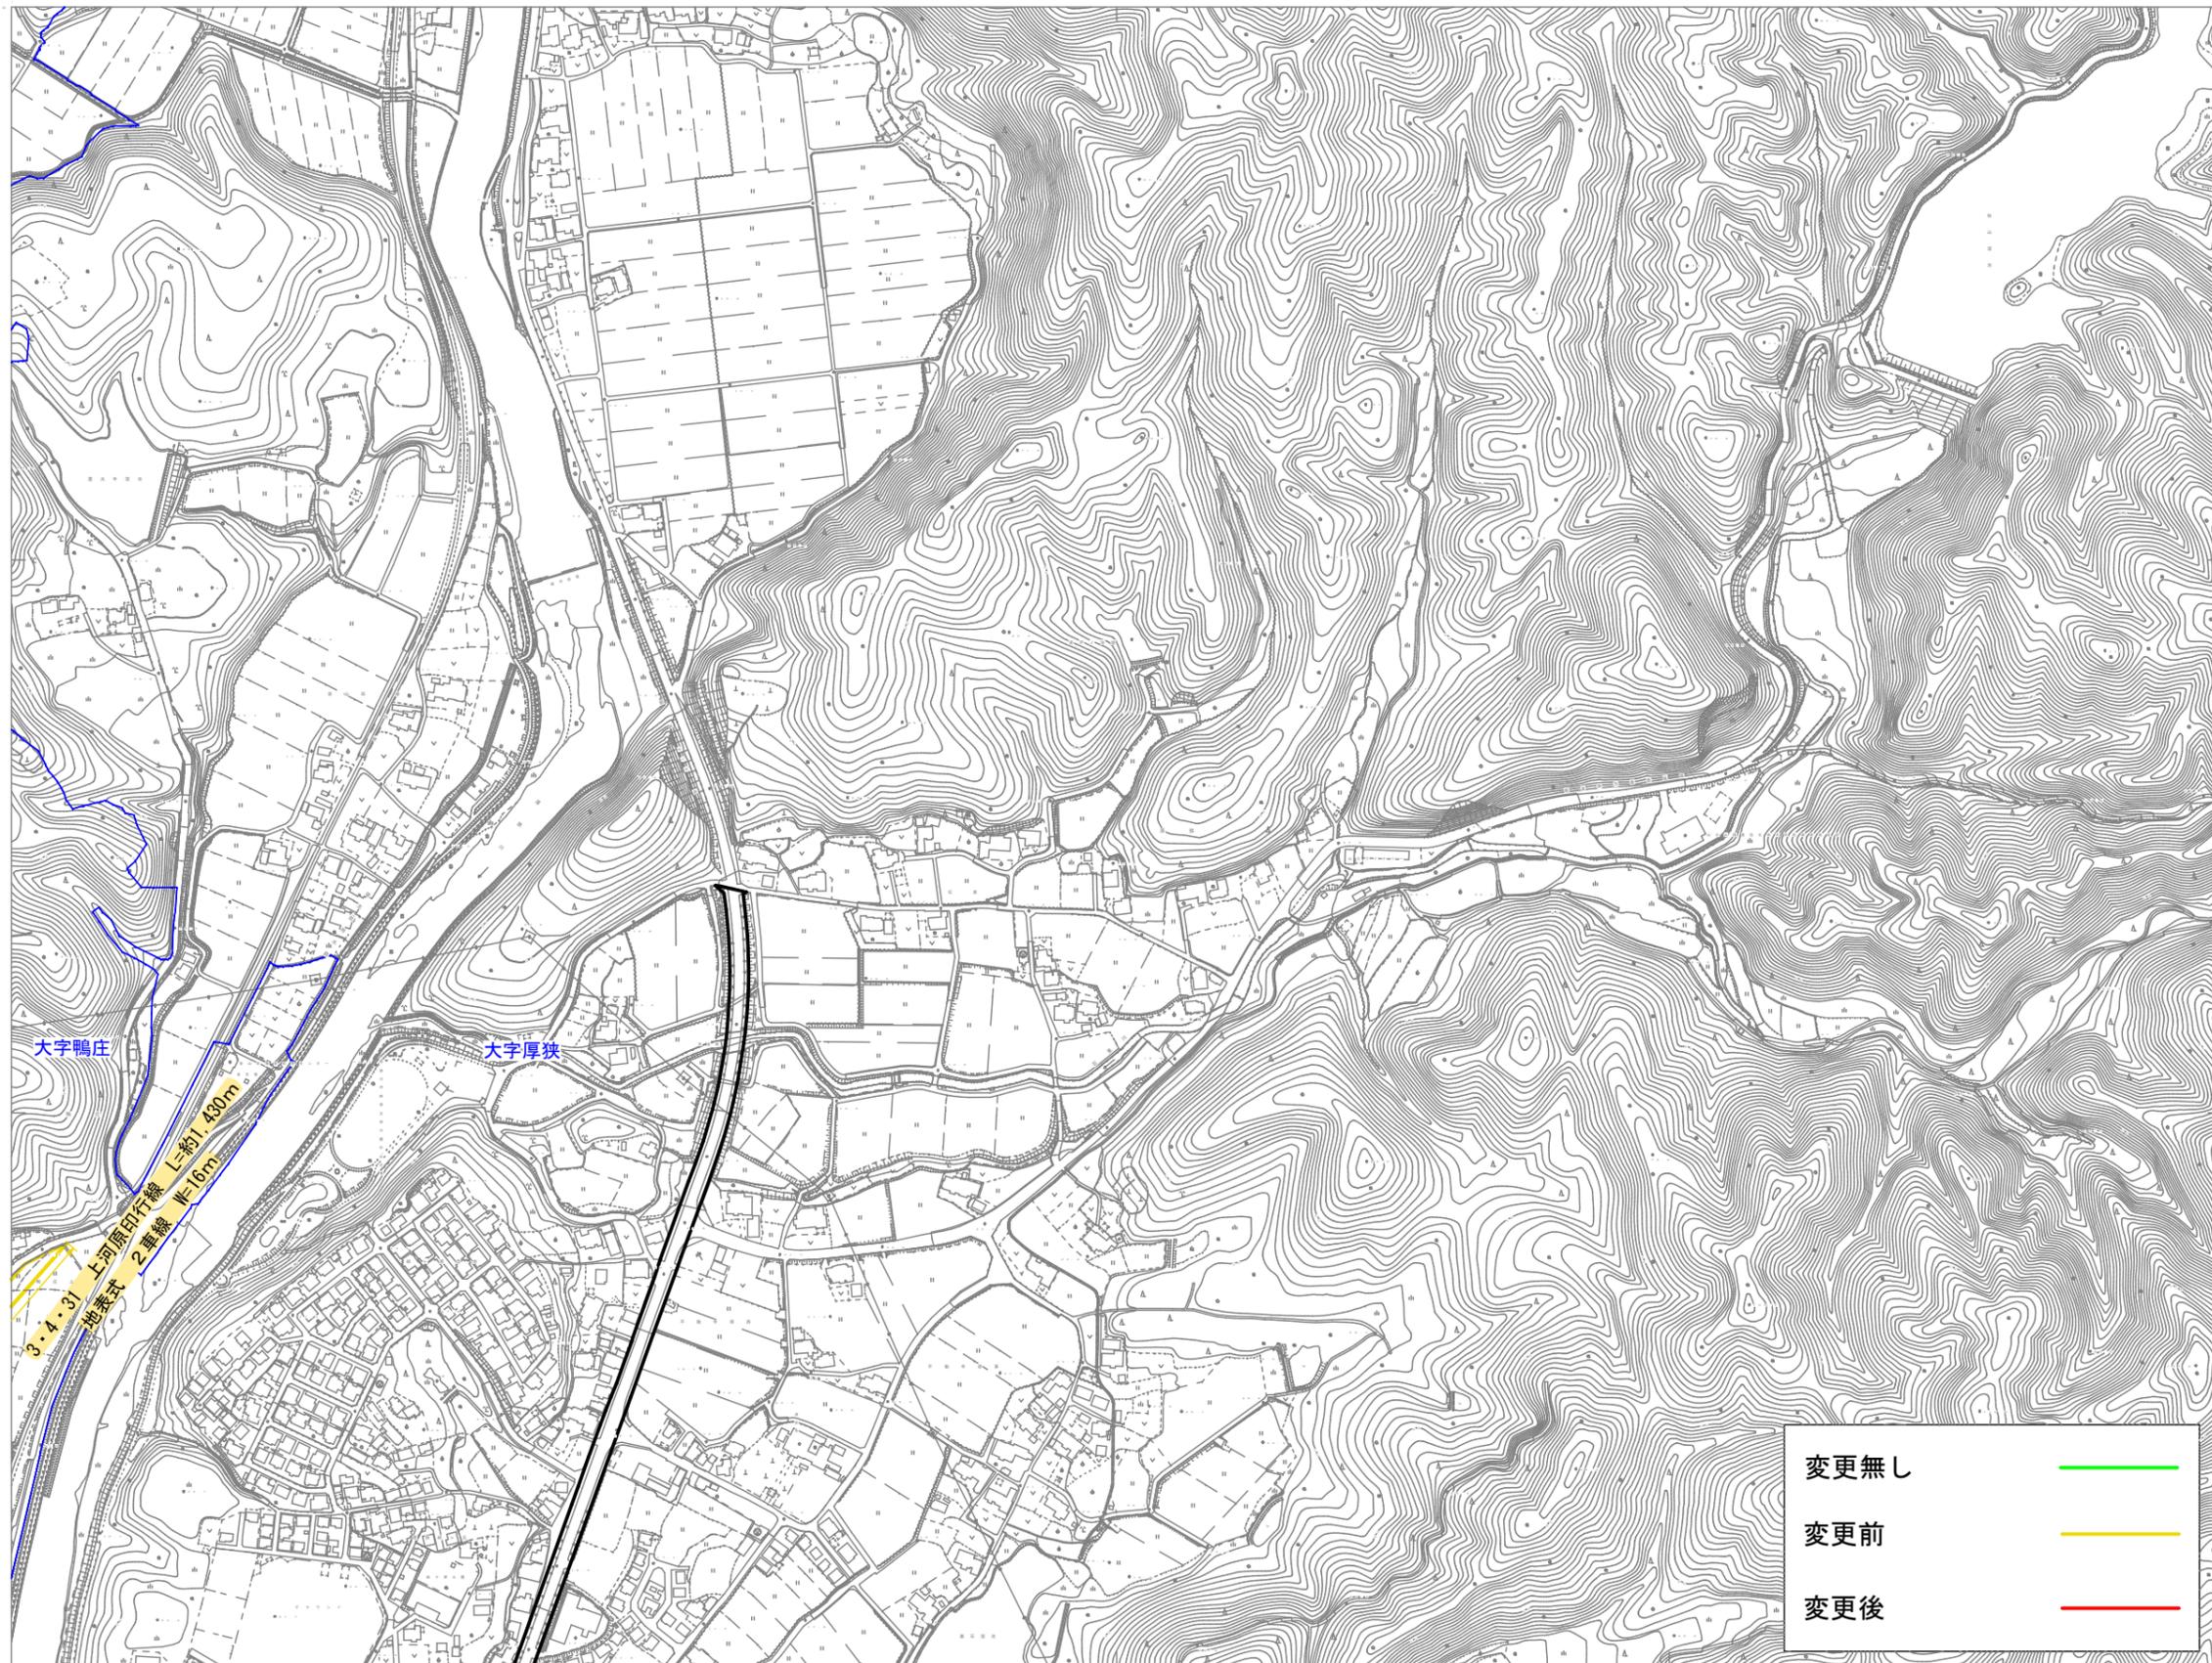

変更無し	——
変更前	——
変更後	——





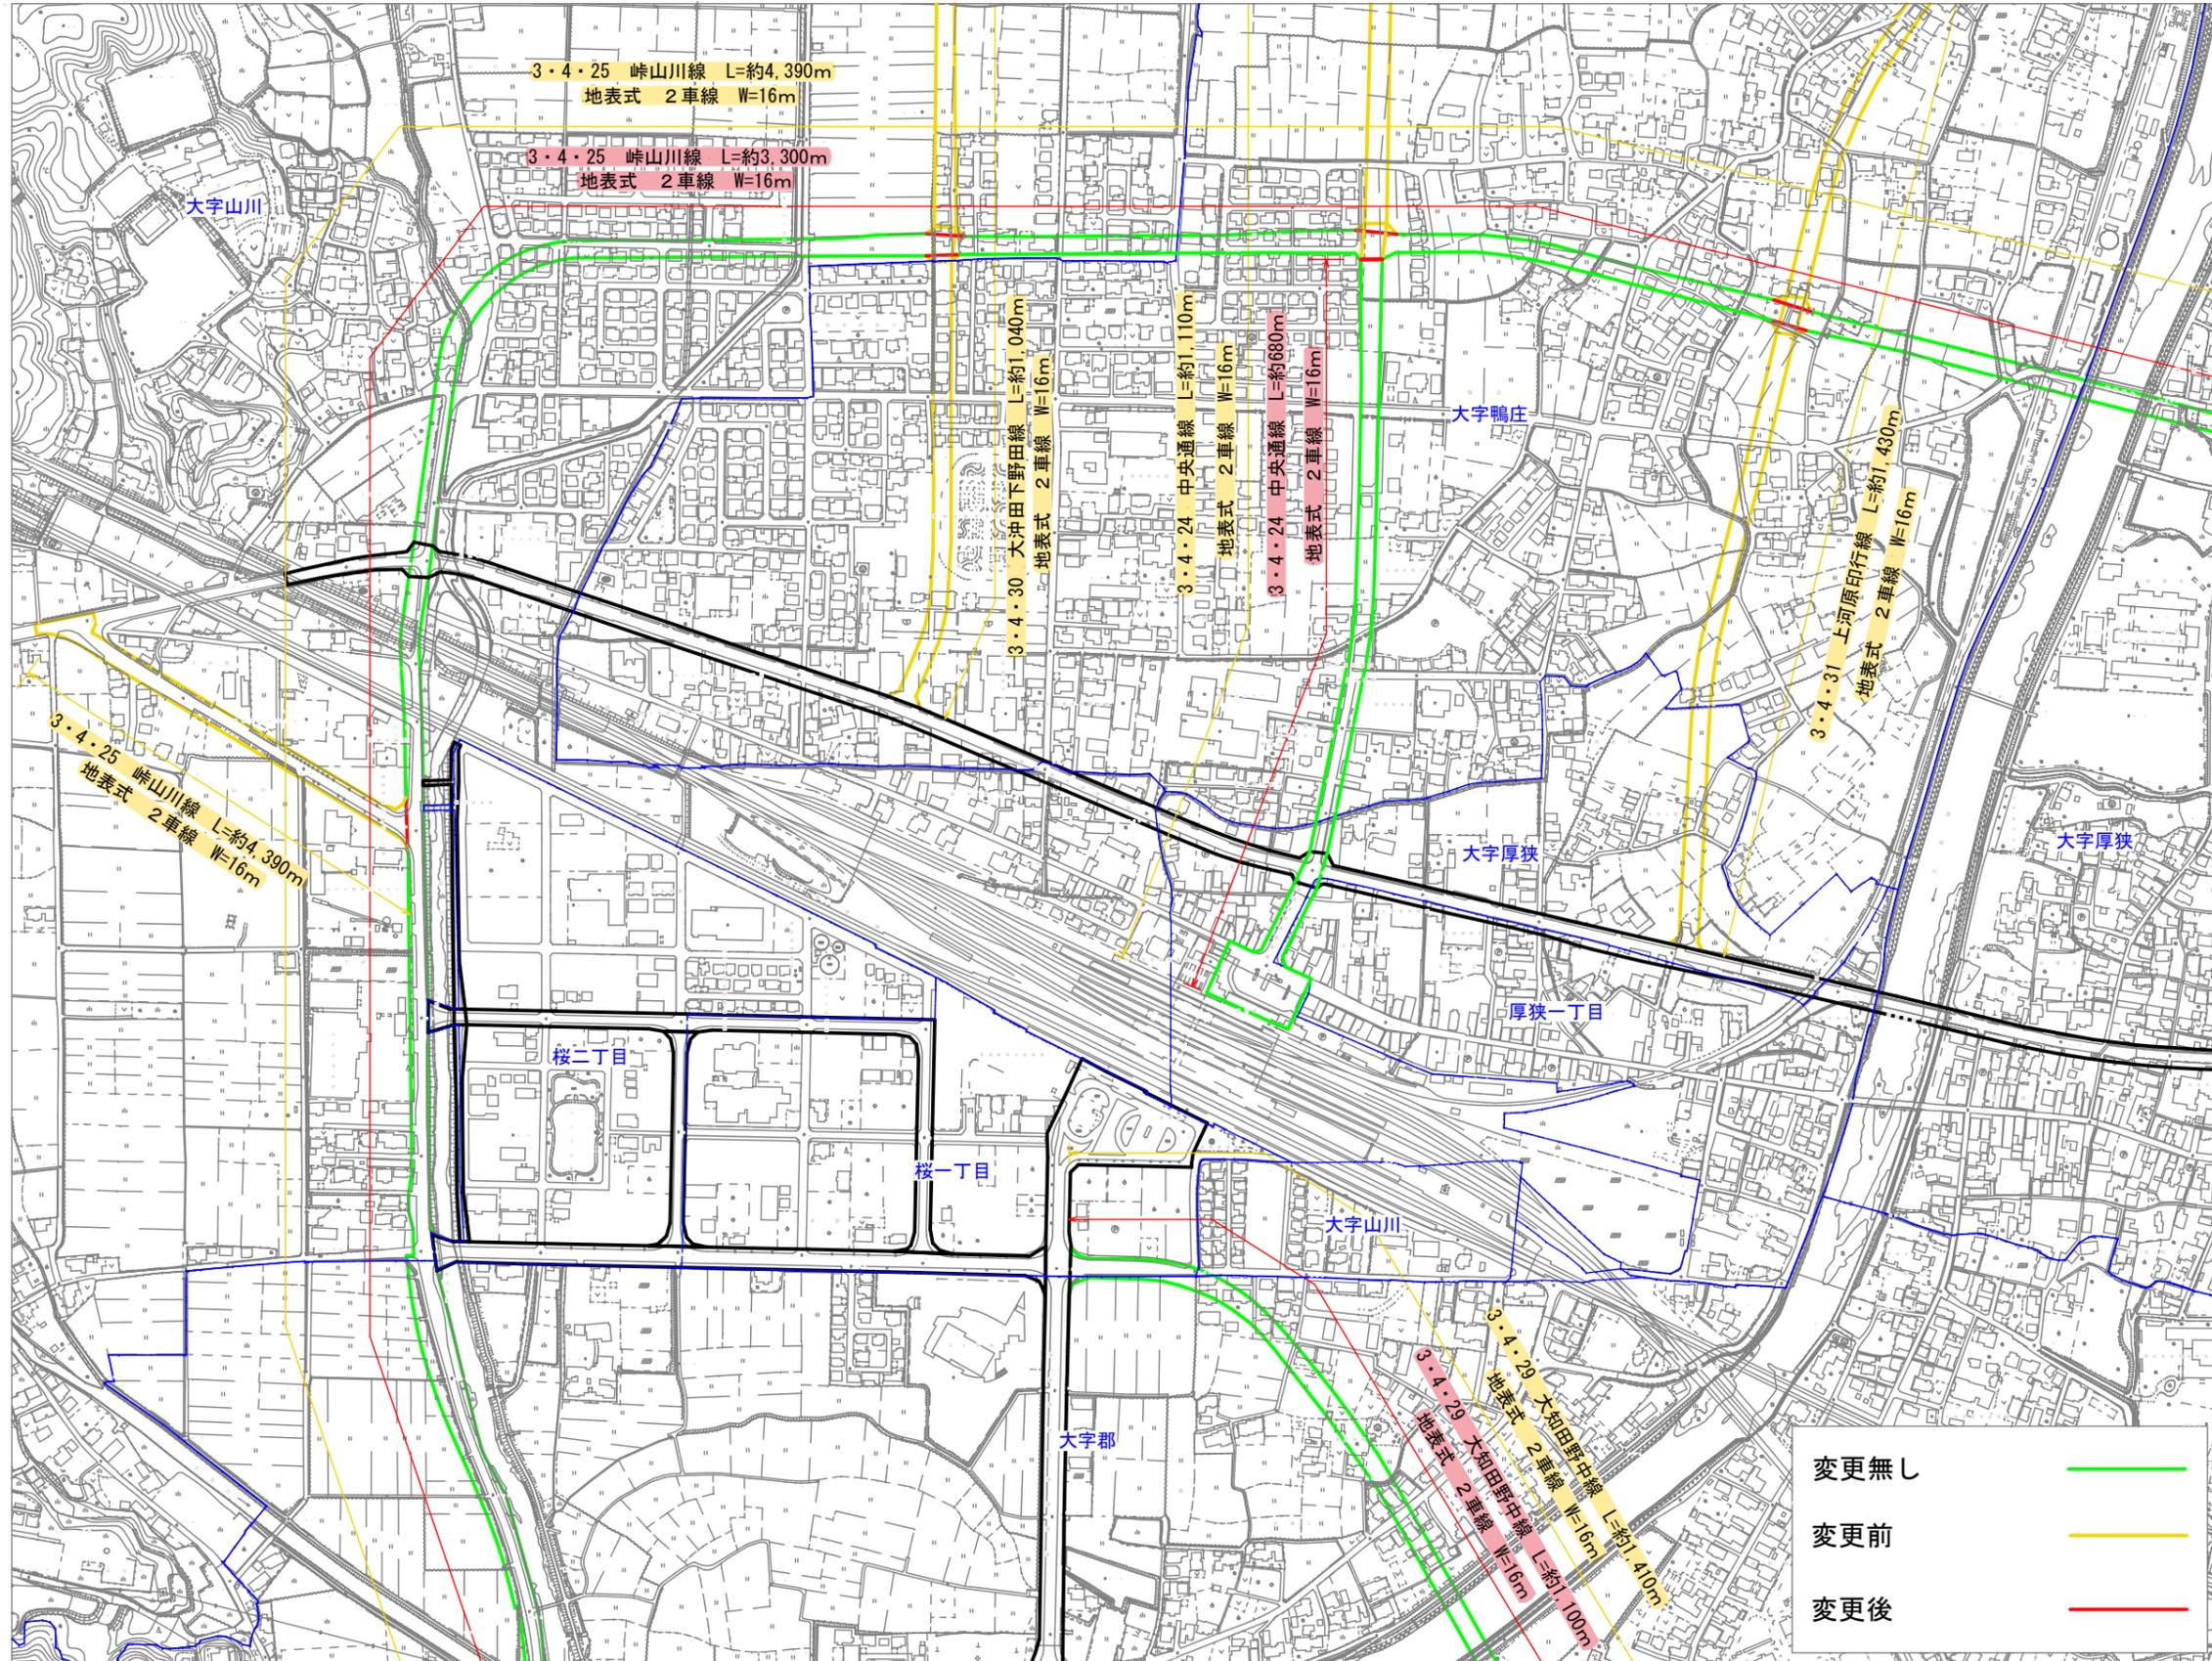


変更無し	<span style="color: green;">—</span>
変更前	<span style="color: yellow;">—</span>
変更後	<span style="color: red;">—</span>





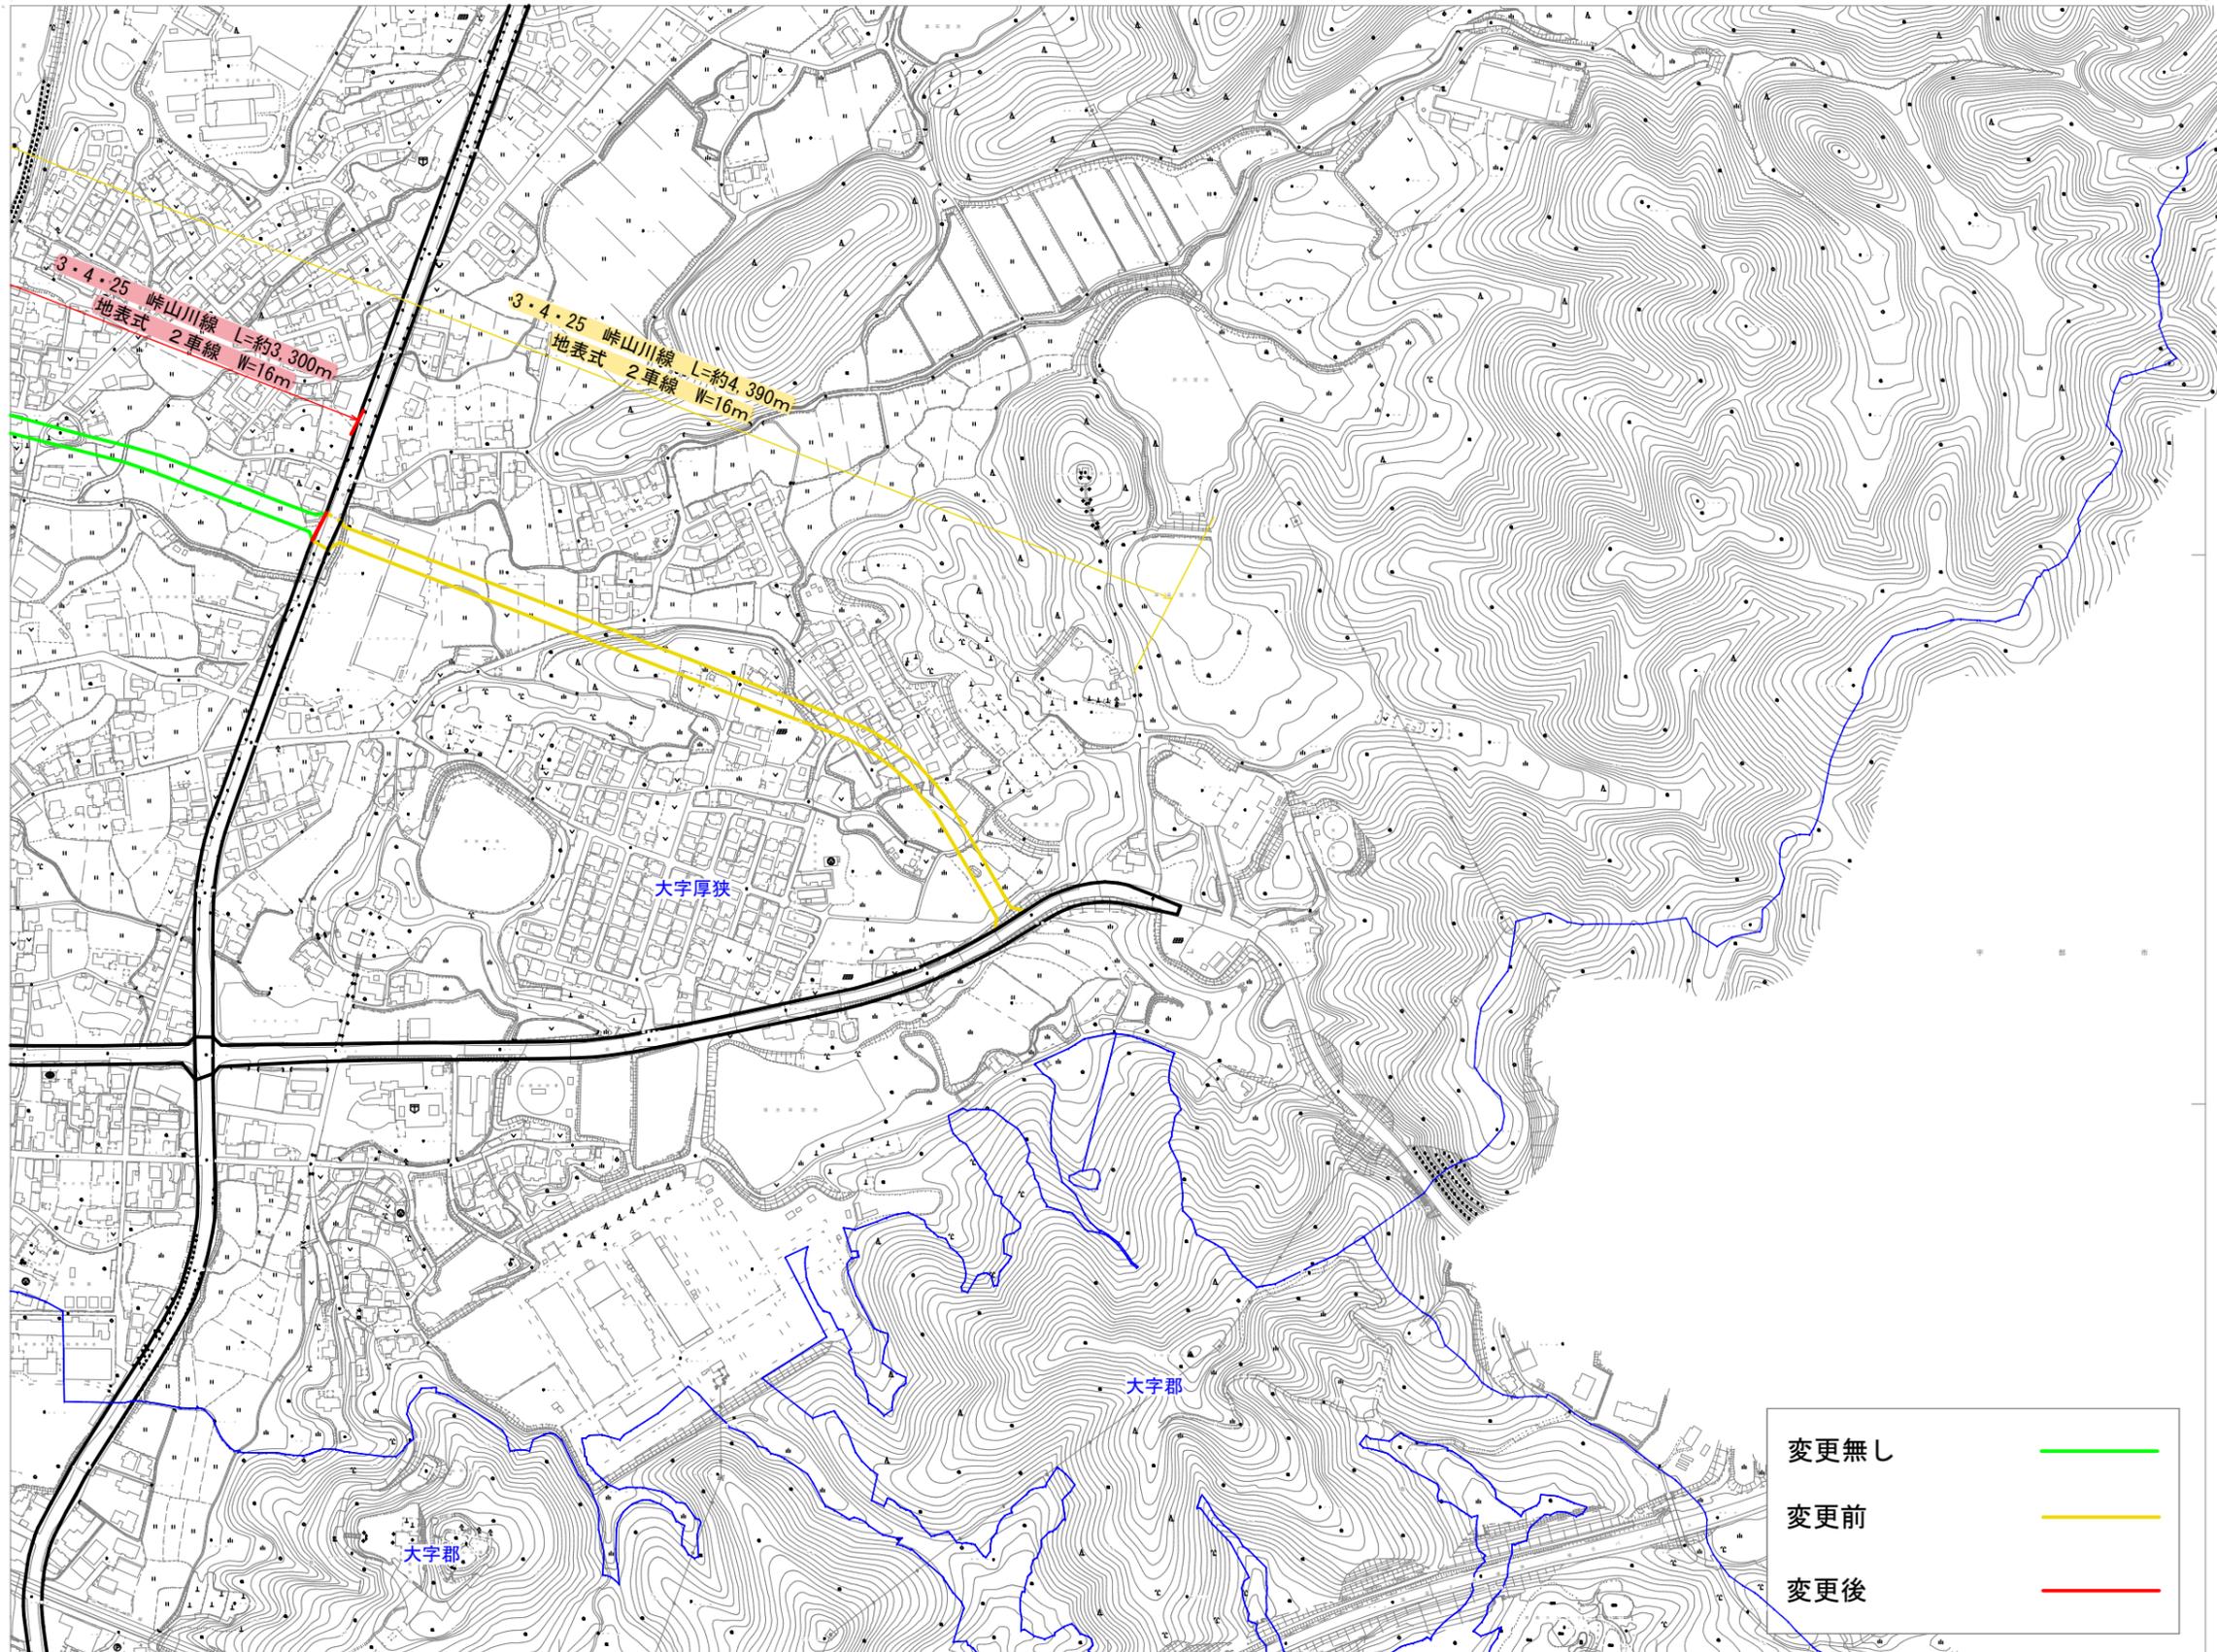


Legend and technical specifications:

- 変更無し (No change) - Green line
- 変更前 (Before change) - Yellow line
- 変更後 (After change) - Red line


変更無し  
変更前  
変更後

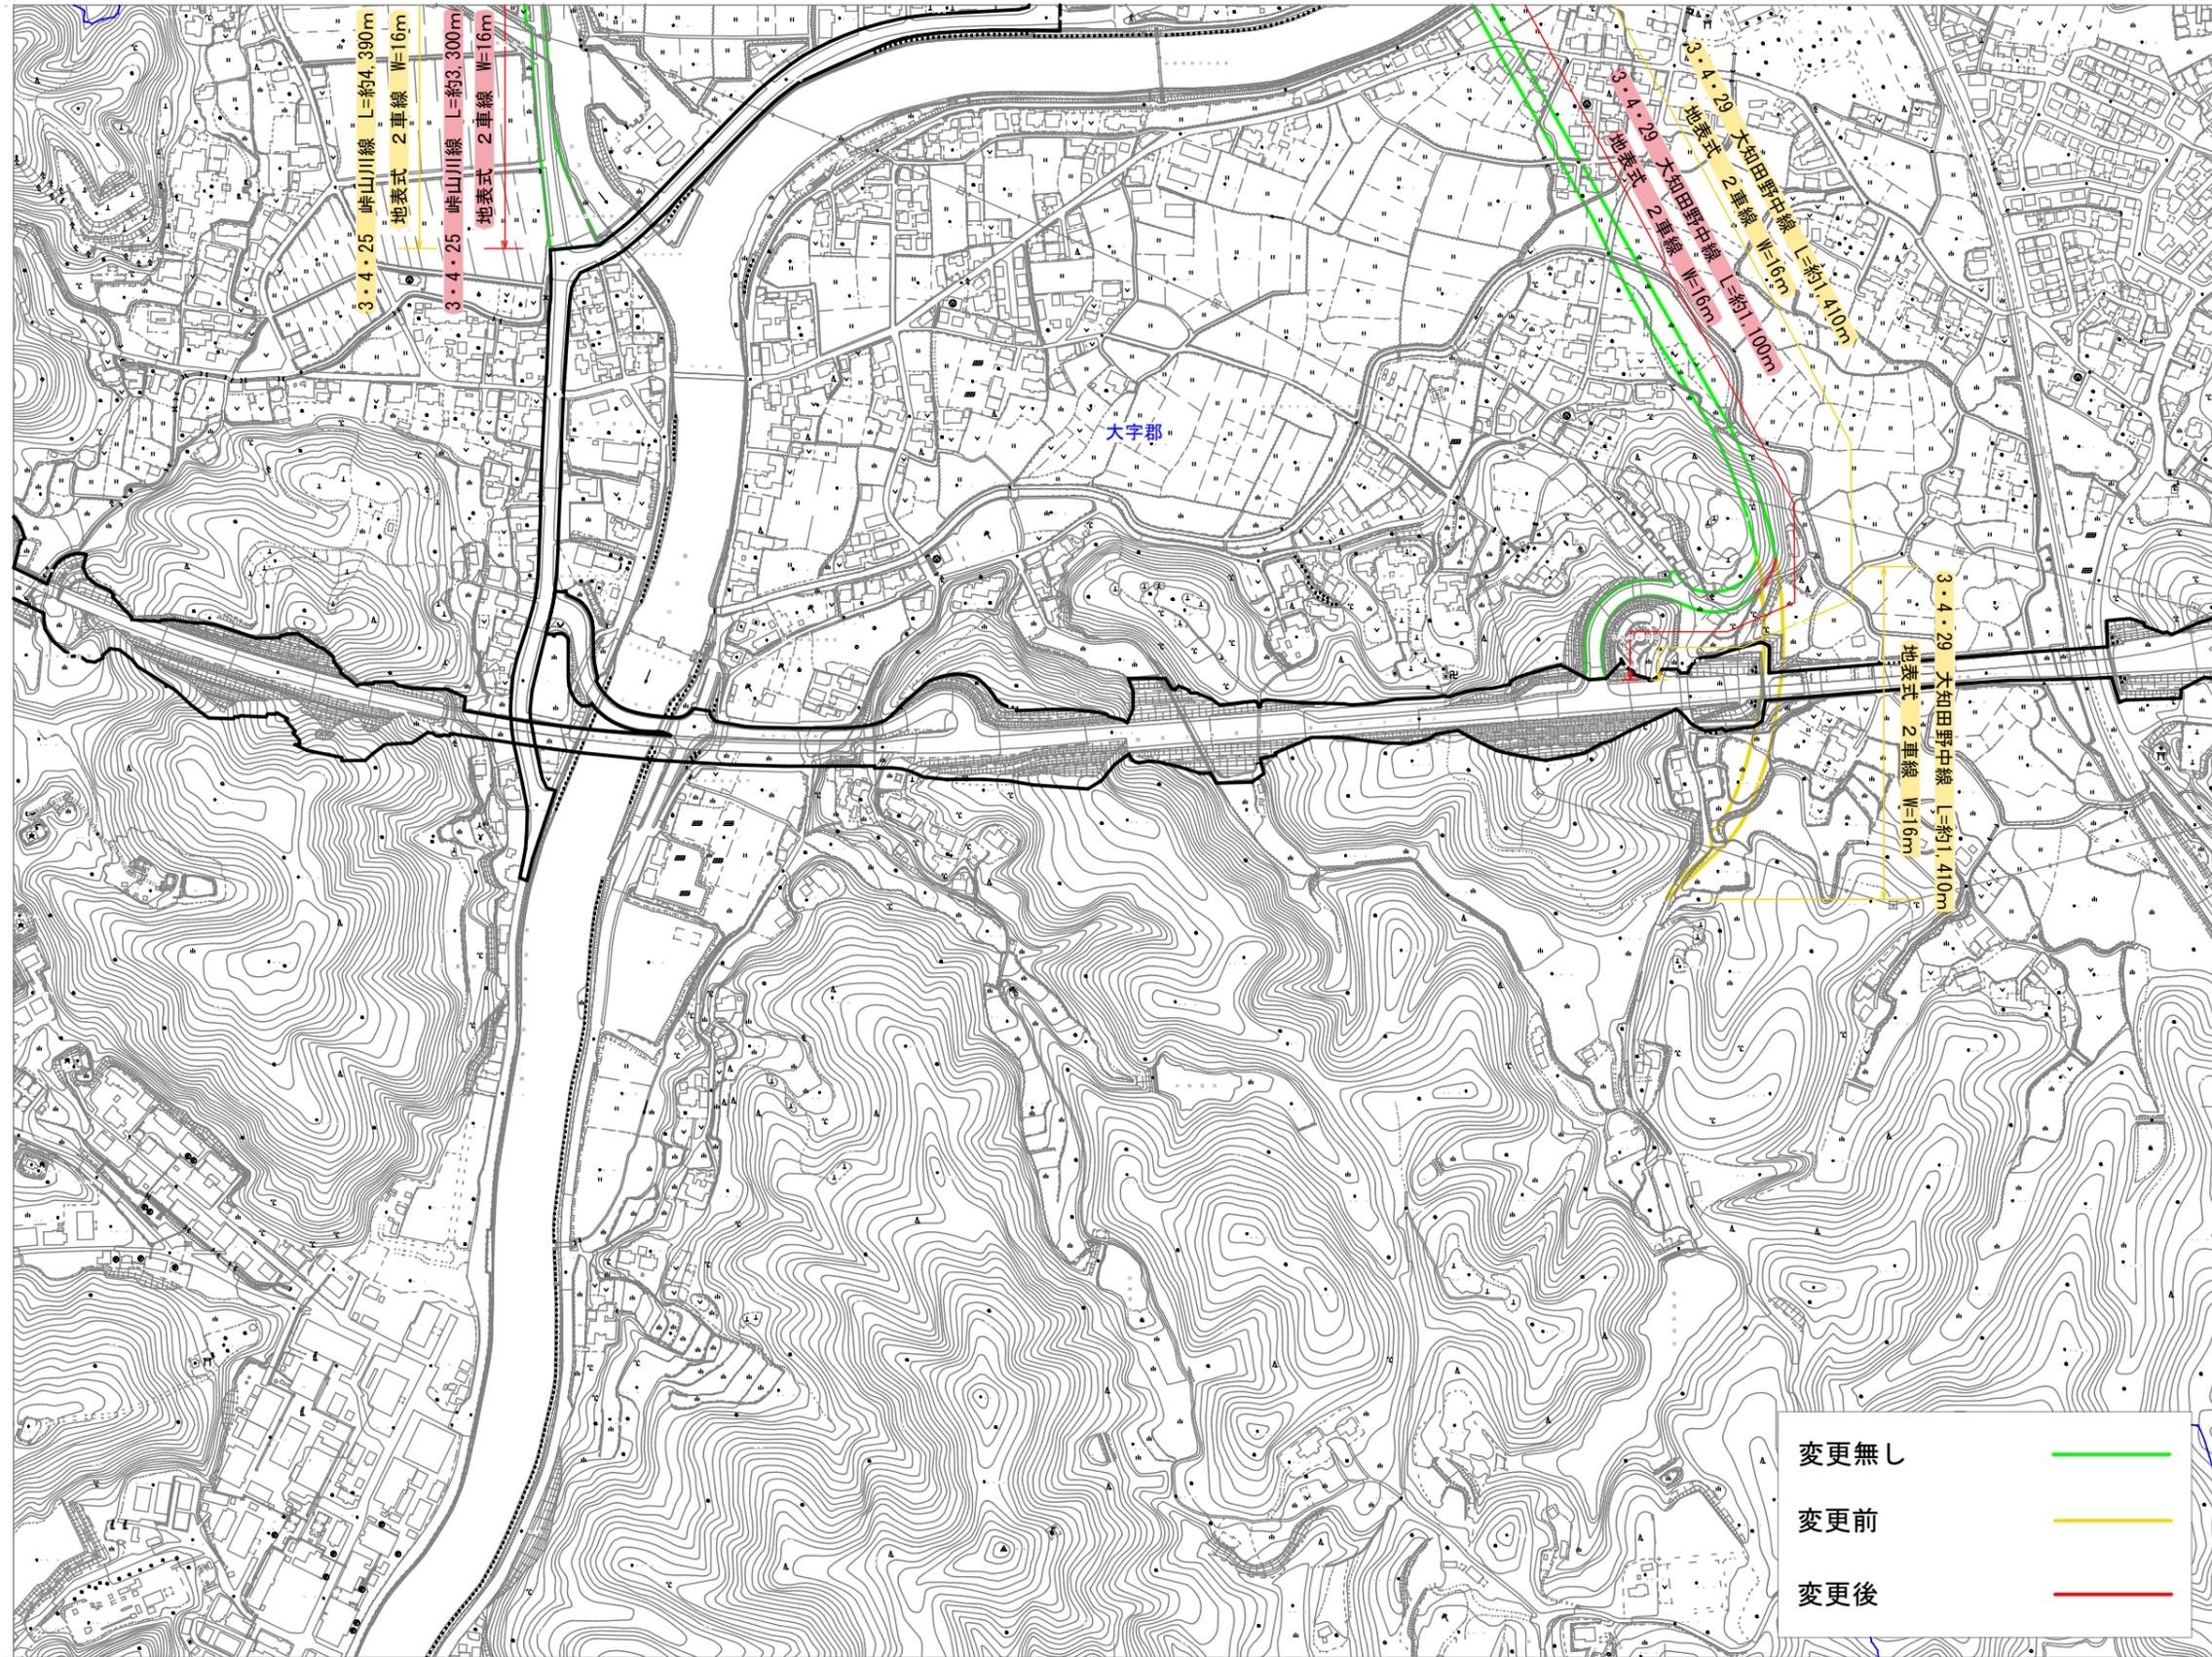


- Legend for '変更無し' (No change): Green line.
- Legend for '変更前' (Before change): Yellow line.
- Legend for '変更後' (After change): Red line.
